


竣工圖

C區屋頂現況平面

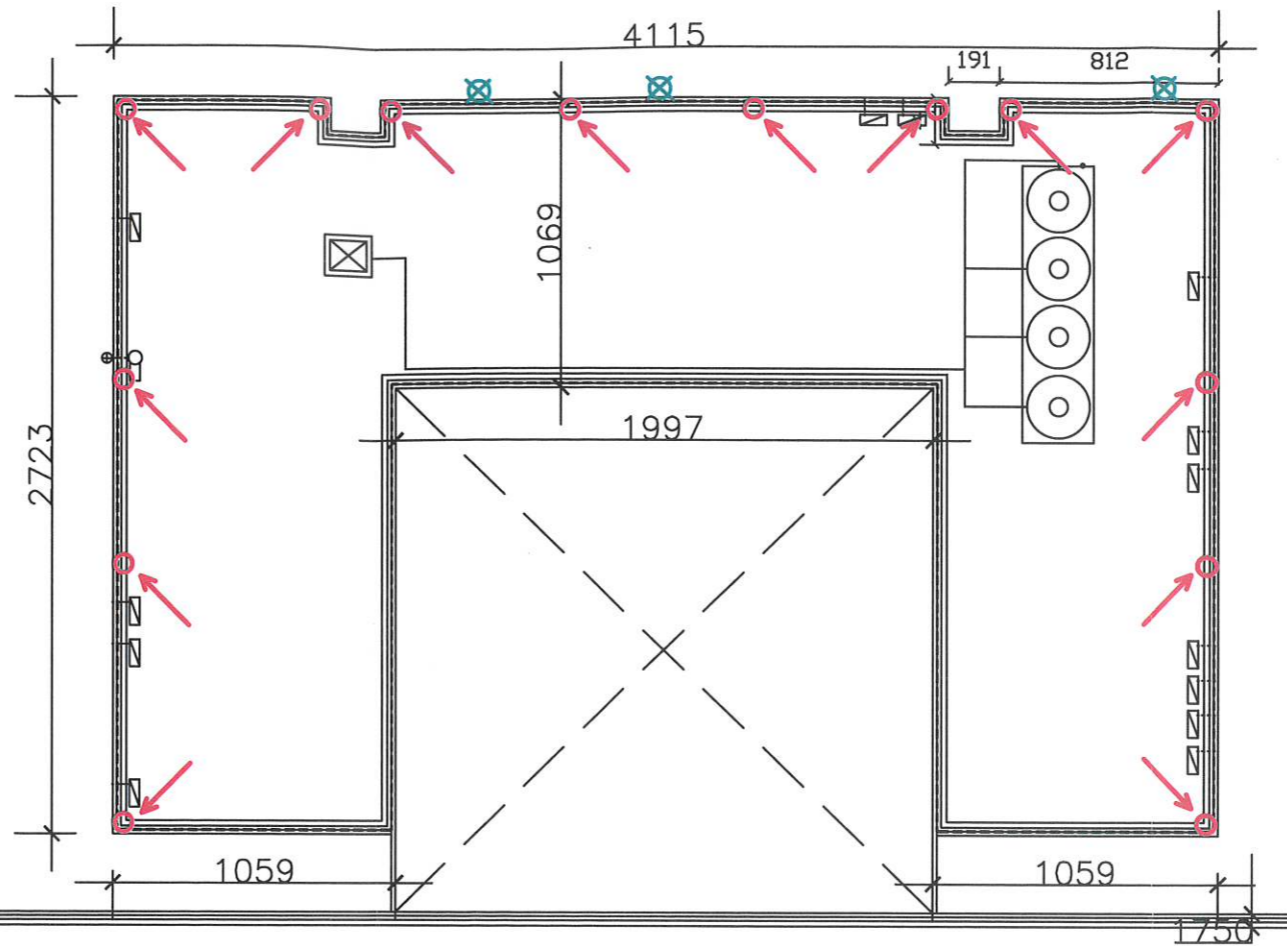

非 本 工 程 範 圍

1/A2-4 工學院和理學院C區屋頂排水系統平面圖

新增明管

次數	日期	修正內容	修改	核准

附註	REMARK

王麒營造有限公司
 臺北市內湖區民權東路六段
 180巷六號六樓之三
 Tel: 02-27917286 Fax: 02-27917285
 E-mail: kinghawk_group@gmail.com

王麒
 審核

王麒

業主/工程名稱
 國立中山大學
 工學院和理學院理二屋頂修繕工程

工程編號
 圖名
 工學院和理學院C區
 排水系統平面圖

比例	單位
繪圖	日期
校核	設計
核准	審閱
作業階段	
圖號 A2-4	張號

王麒

